


słupek fotokomórki
h=1105 mm

fotokomórka typ FAAC
SAFEBEAM

rama bramy
zawias JANSEN EC
klej elastyczny SPS


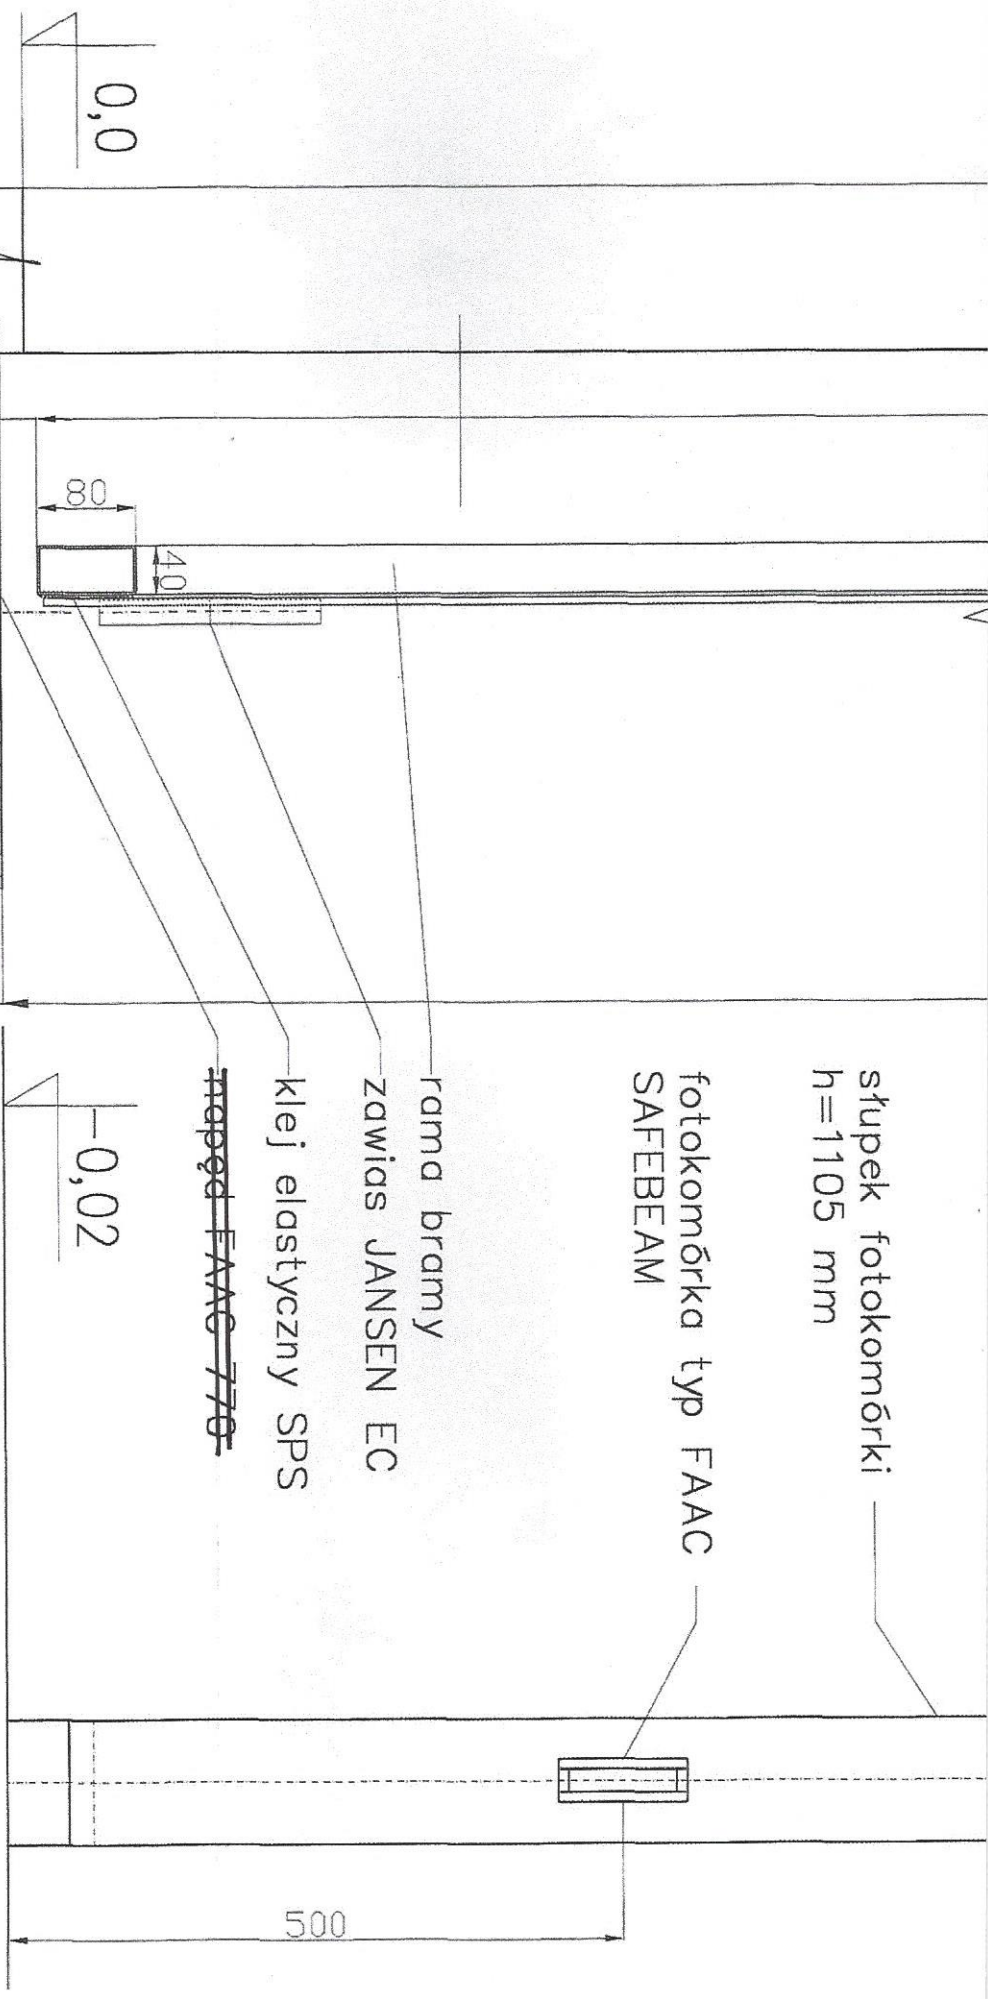

WZBUDOWANO NA OBIEKcie
FILHARMONII ŁÓDZKIEJ
KIEROWNIK BUDOWY
mgr inż. Zbigniew Gradowski
Upr.bud. nr UAN/IV-10220/40/81
DOKUMENTACJA
POWYKONAWCZA

ALU-NOVA		sp.z o.o.		Obiekt	
03-042 WARSZAWA ul. Marywilska 58		Tel 811-13-79		FILHARMONIA w Łodzi	
Projektował	Projektant	Data	Podpis	Nazwa	
M. Lenarczyk	L. Błażanowicz	14.09	[Signature]	Brama harmonijkowa garaży	
Zatwierdził		9.09	[Signature]	przekrój	
Skala	Arkusz	Sztuk	Nr. rys.		
1:6		1		FIL-20.100.1	