


A

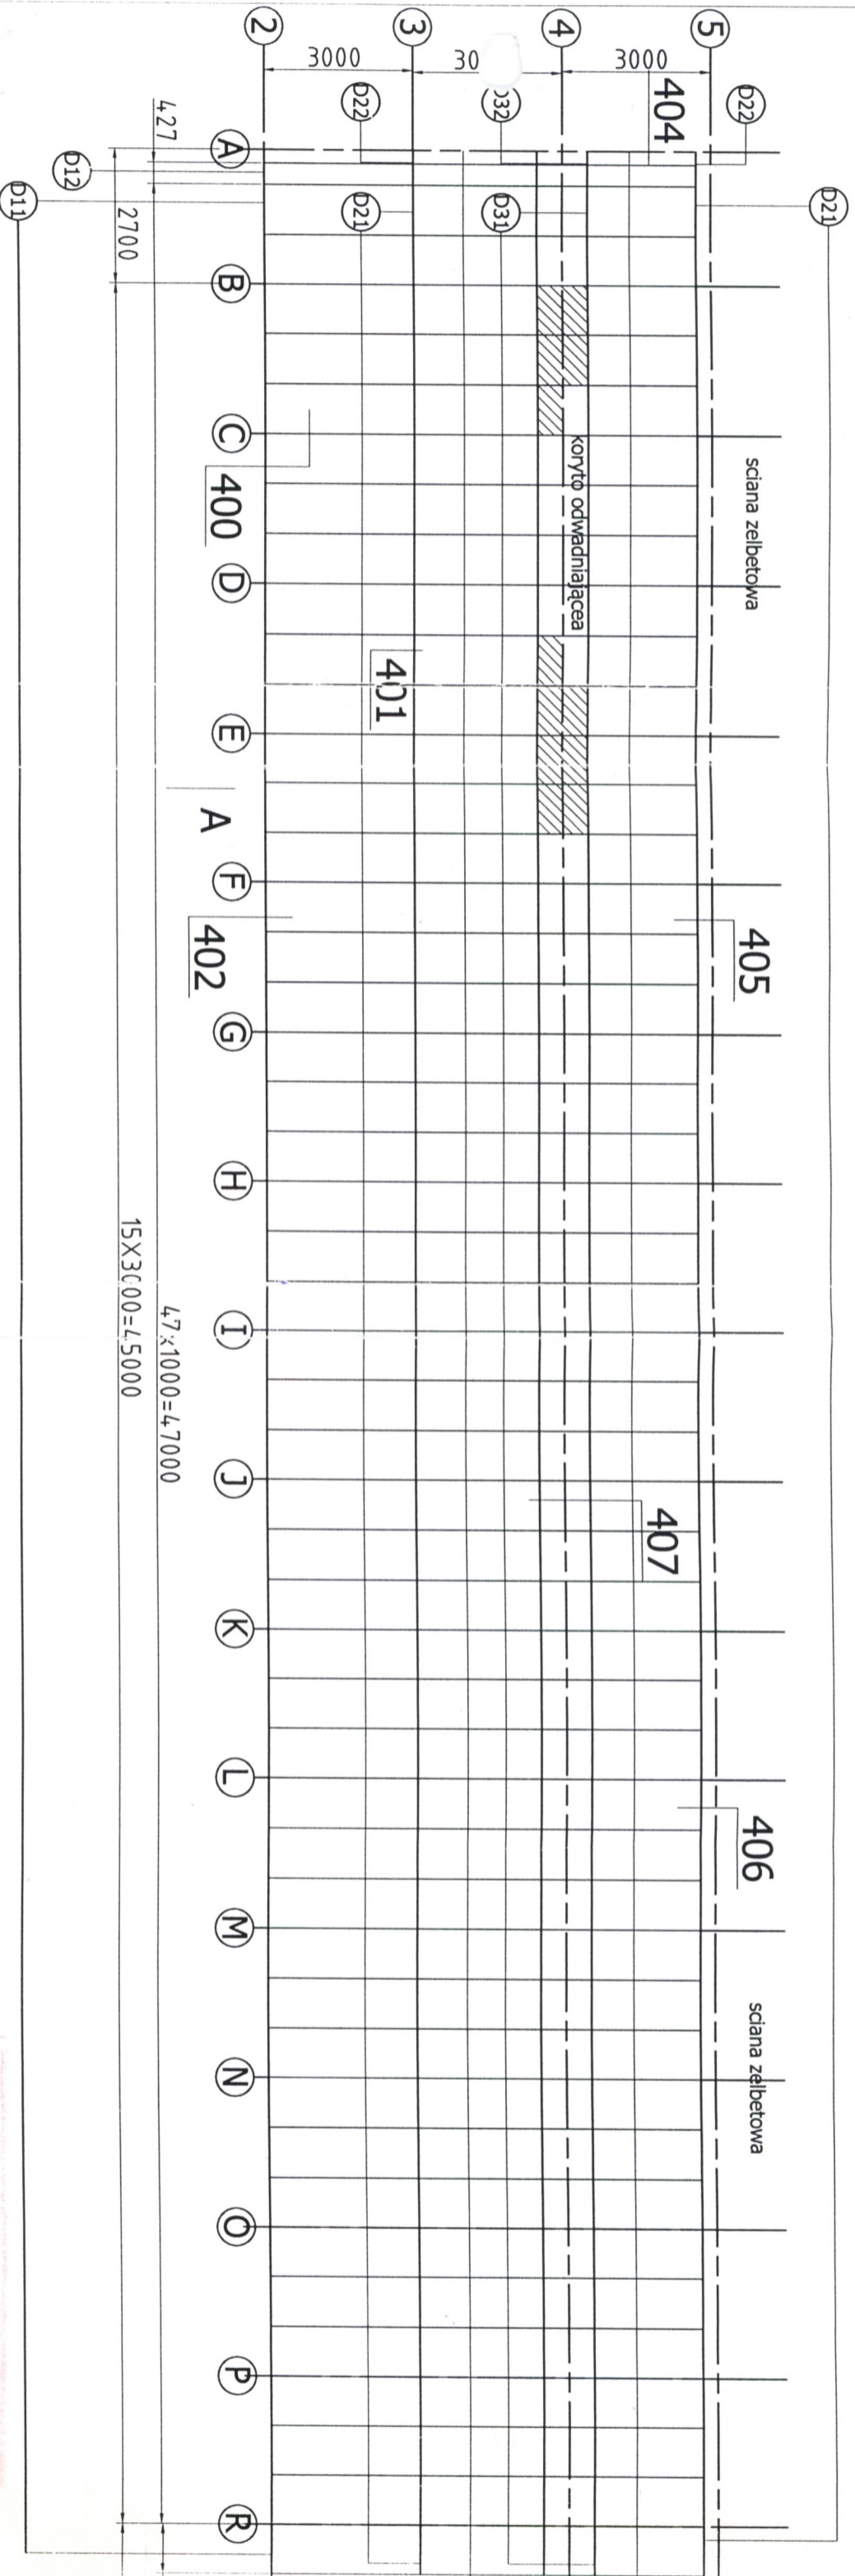

System "WICCONA"
Kolor: RAL 7038
Przekrój wg oddzielnego rysunku
Szczegóły wg oddzielnego rysunku
Oznaczenia rygli i słupków

DOKUMENTACJA
POWYKONAWCZA
AS-BUILT

P.P.M. ALWAS SP. Z O.O.		ZLEC 1/045/2002		FAZA powykon	
INWESTOR Filharmonia Lodzka		PROJEKTOWAL mgr inż. Zbigniew Prochocien Grudziński Upř. bud. nr UAN/IV-10220/40/81		KIEROWNIK BUDOWY	
TEMAT, OBIEKT Dach D1		SPRAWDZIŁ Inż. BOGDAN ŚWIĄCZYŃSKI		DOKUMENTACJA POWYKONAWCZA	
TREŚĆ RYS. Rzut dachu - konstrukcja		SKALA		NR 01-02-201	
				REWIZJA 01	