


Przekrój A-A

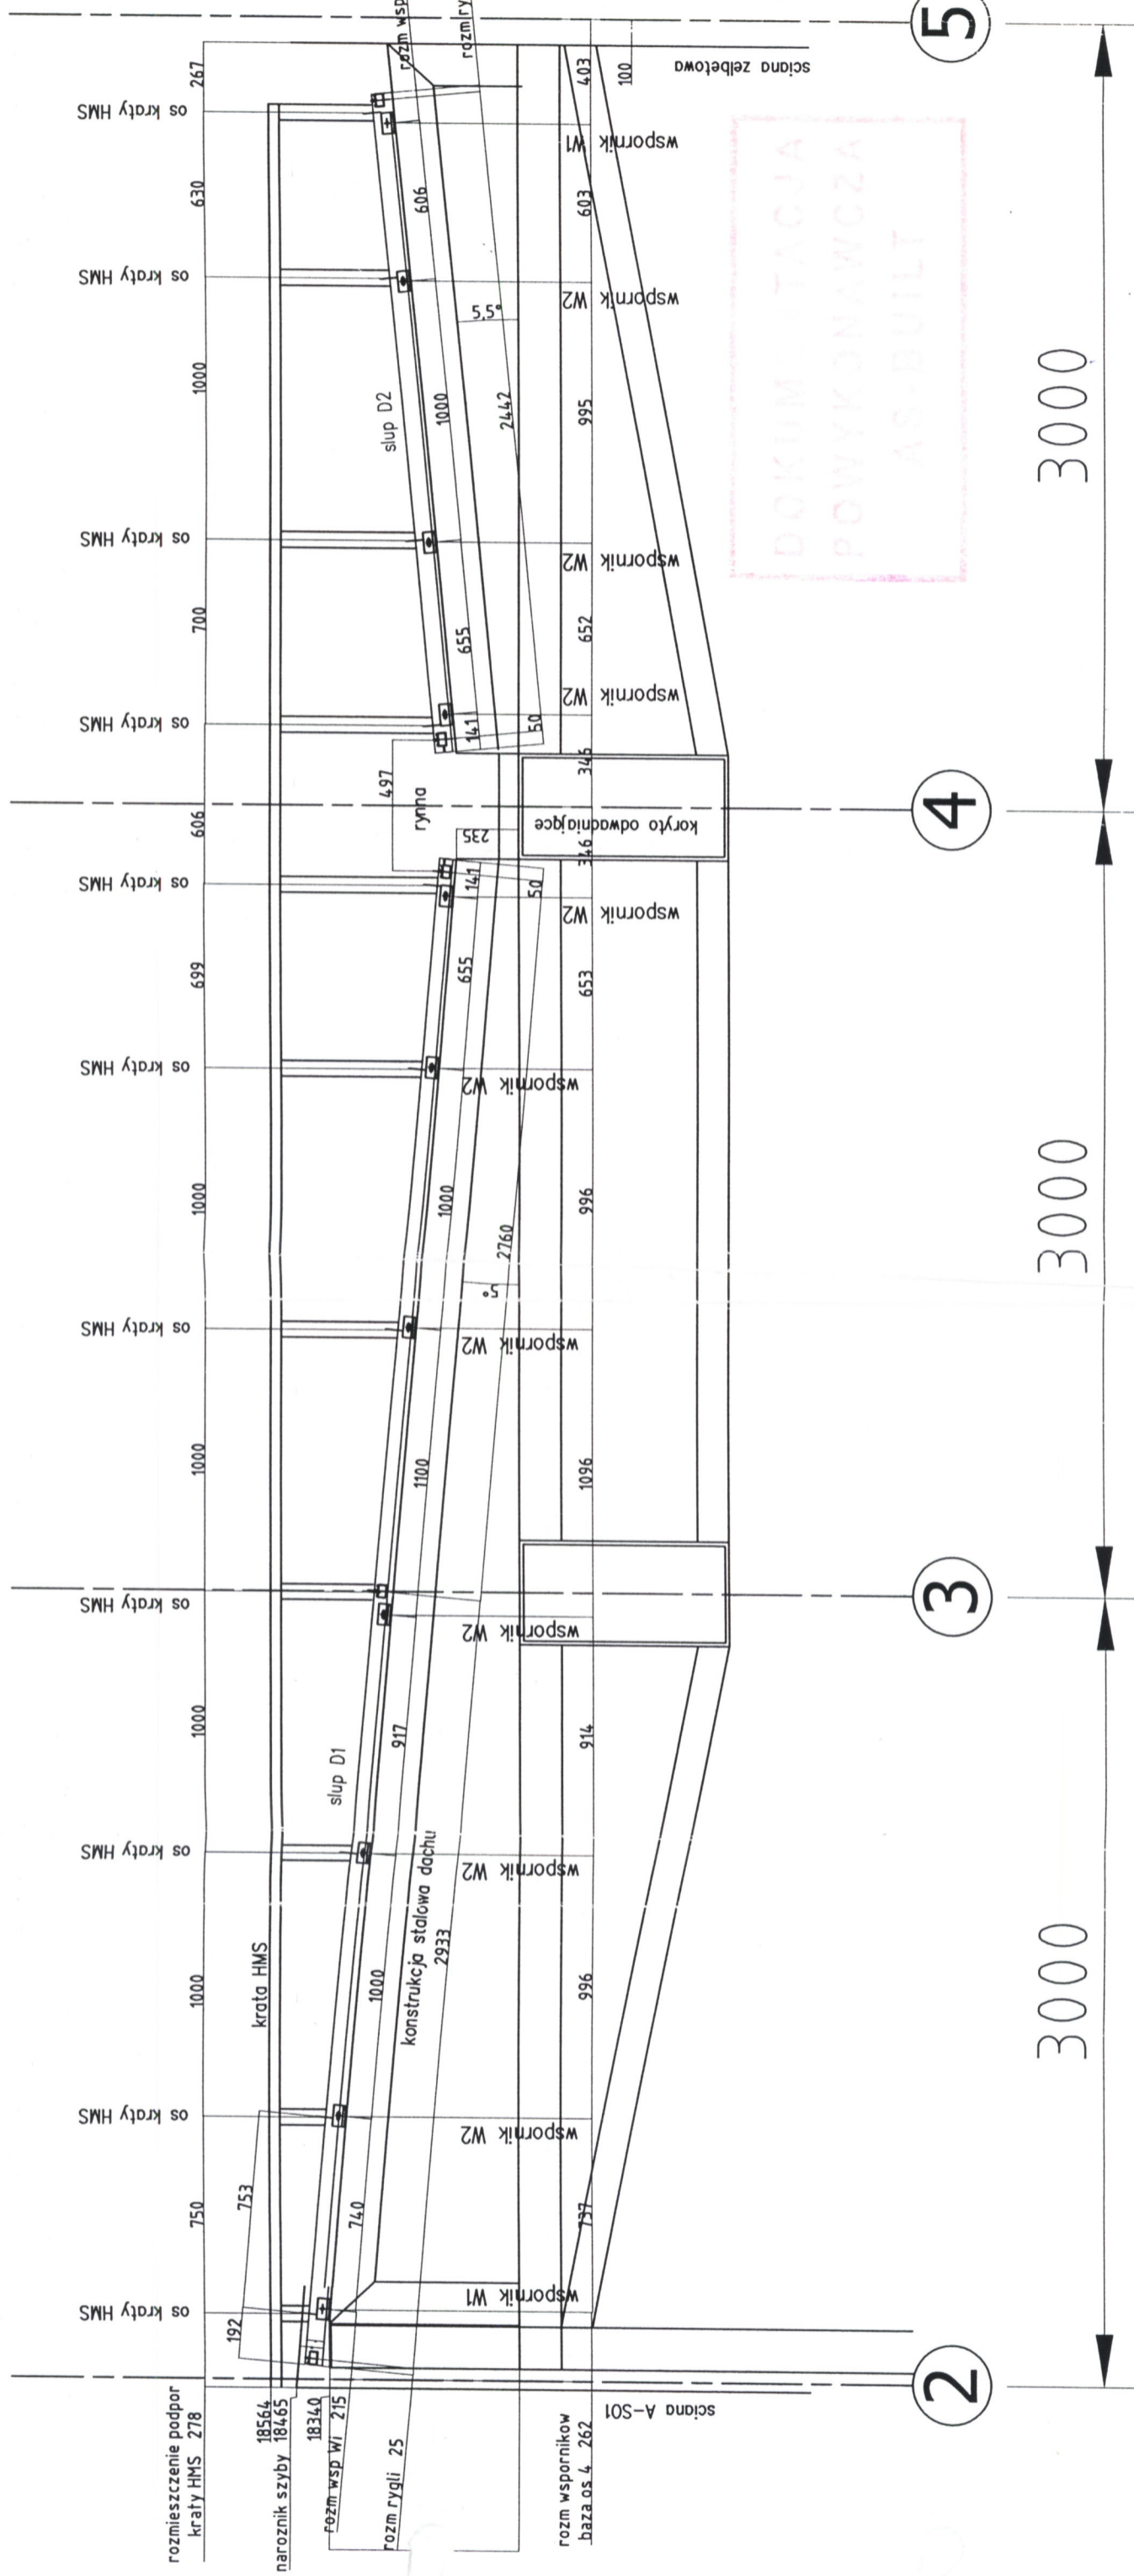

DOKUMENTACJA
POWYKONAWCZA
AS-BUILT

**WBUDOWANO NA OBIEKCIE
FILHARMONII ŁÓDZKIEJ**

ZLEC. KIEROWNIK BUDOWY		FAZA
DATA		powyko
1/01/2003; Zbiory 07/2003		
PROJEKTOVAL		
mgr inż. Zbigniew Pochopien		
SPRAWDZIL		
inż. BOGDAN ŚLUSARCZYK		
INWESTOR		
P.P.M. ALWAS Sp. z o.o.		
FILHARMONIA ŁÓDZKA		
TEMAT, OBIEKT		
Dach D1		
SKALA	NR	REVIZJA
	01-02-202	
TREŚĆ RYS. Przekrój A-A dachu - konstrukcja		