
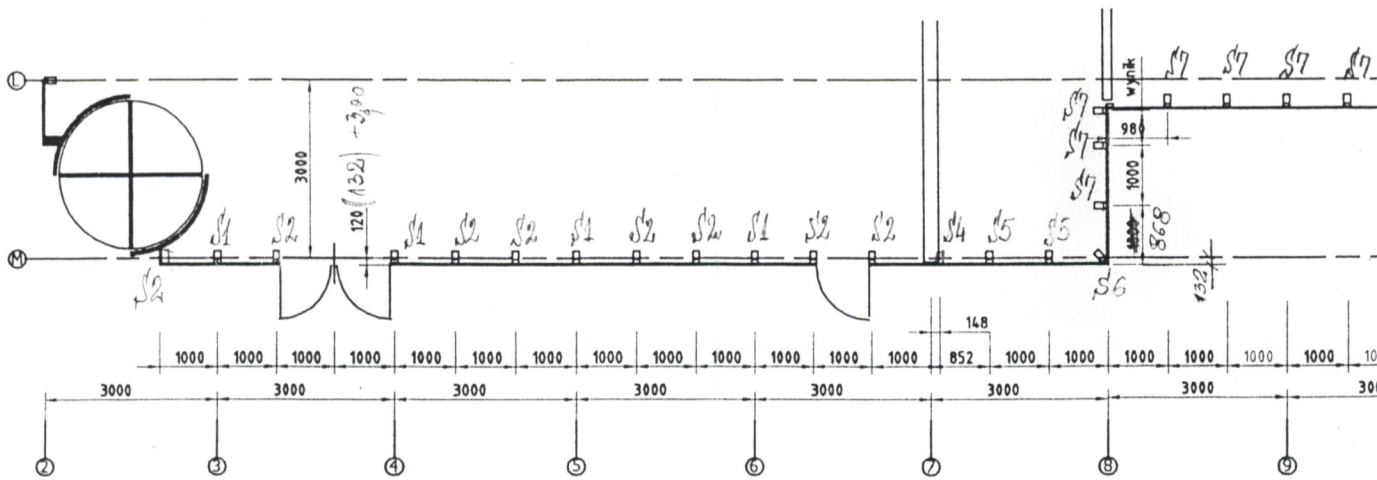


18 19 20 21
2,596
2,623

Ściana E-S01

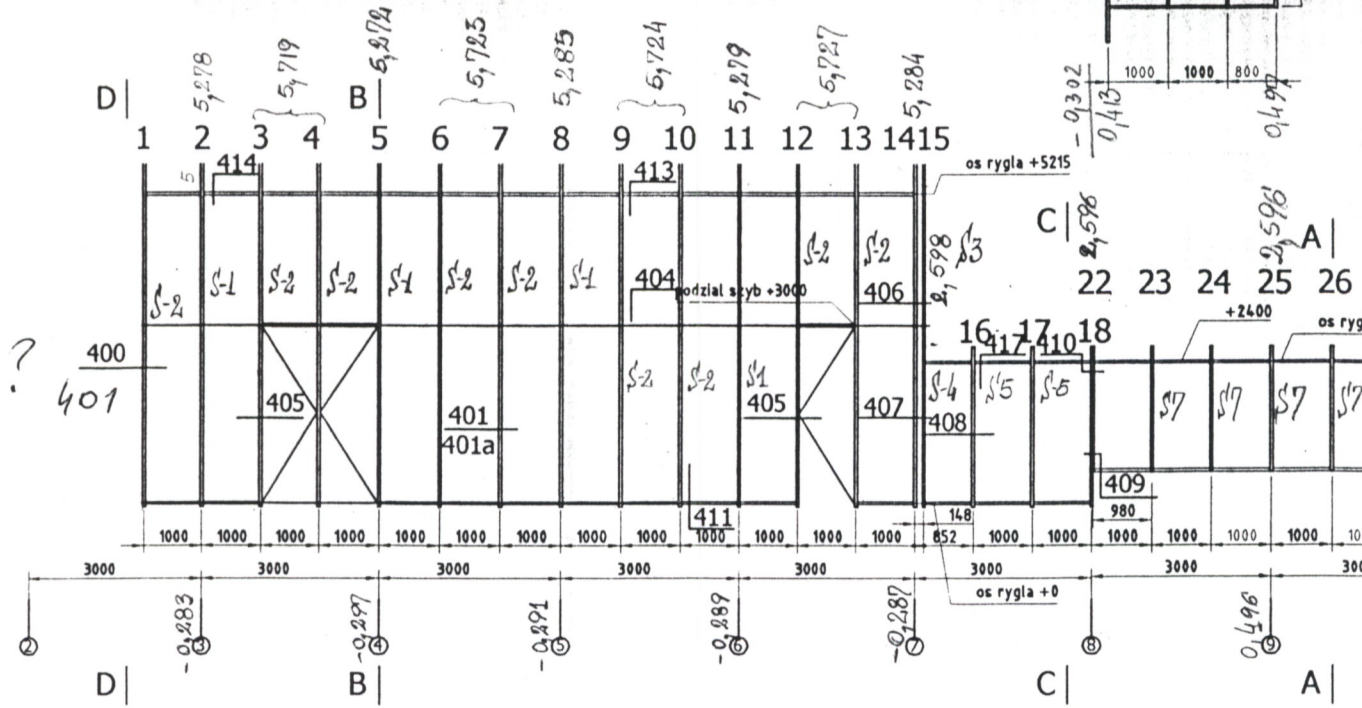

**WBUDOWANO NA OBIEKCIE
FILHARMONII ŁÓDZKIEJ**

KIEROWNIK BUDOWY

mgr inż. Zbigniew Gradowski
Upr.bud. nr UAN/V-10220

**DOKUMENTACJA
POWYKONAWCZA**

0.I.2003 *ustawienie ściany*